

ТЕХНІЧНА ХАРАКТЕРИСТИКА КВАРТИРИ

(кімнати, жилого блоку, секції)
(непотрібне викреслити)

1. Квартира ~~посімейного, спільного заселення (кімната, жилий блок, секція)~~ розташована на 7
(непотрібне викреслити)

поверсі 24 поверхового будинку та складається з 2 кімнат житловою площею 37.2 кв.м, у тому числі:
1-а кімната 19.9 кв.м, 2-а кімната 17.3 кв.м, 3-я кімната _____ кв.м, 4-а кімната _____ кв.м
кухні-їдальні площею 29.2 кв.м, санвузла площею 6.2:3.0 кв.м, ванної кімнати площею _____ кв.м,
коридору площею _____ кв.м, передпокою площею 16.3 кв.м, вбудованої шафи площею _____ кв.м,
веранди площею _____ кв.м, комори площею _____ кв.м.

2. Квартира ~~(кімната, жилий блок, секція)~~ обладнана балконом 30%, (терасою) _____ кв. м,
(непотрібне закреслити)

лоджією 50% 1.5 кв.м.

3. Загальна площа квартири ~~(кімнати, жилого блоку, секції)~~ 93.4 кв. м.
(непотрібне закреслити)

4. Висота приміщень 2.70 м.

5. Інвентаризаційна вартість квартири ~~(кімнати, жилого блоку, секції)~~ _____
(непотрібне закреслити)

Не визначалась грн.

6. Загальні відомості про будинок: серія проекту _____, матеріал
зовнішніх стін монол.-каркасні з заповненням цегл, матеріал перекриття з/б

7. Будинок підключено до телефонної мережі, об'єднаної диспетчерської системи та обладнано водо-
проводом (холодне, гаряче водопостачання), каналізацією, газопостачанням, опаленням централізоване
(указати яким)
електроосвітленням, радіотрансляційною мережею, сміттєпроводом, ліфтами, замково-переговорними
пристроями (кодovими замками), телевізійною антеною колективного користування, кабельним телеба-
ченням, _____


(непотрібне закреслити)

ПЛАН КВАРТИРИ
(кімнати, жилого блоку, секції)
(непотрібне закреслити)

будинок № 45, вулиця (провулок, площа) Вишгородська
місто Київ

Масштаб 1:200

ПОВЕРХ 7 ЛІТЕР "А"

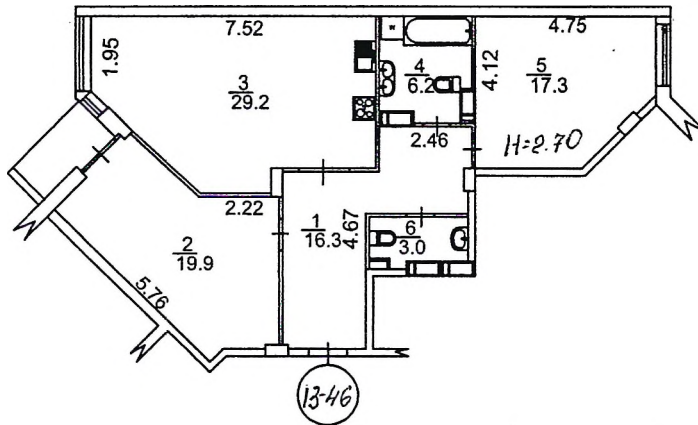

При проведенні технічної інвентаризації в квартирах відсутні оздоблювальні роботи, комунікаційні системи частково не зашиті, сантехобладнання не встановлене. Дверні блоки, крім вхідних, не встановлені.