

ТЕХНІЧНА ХАРАКТЕРИСТИКА КВАРТИРИ

(кімнати, жилого блоку, секції)

(непотрібне викреслити)

1. Квартира ~~посімейного, спільного заселення (кімната, жилий блок, секція)~~ розташована на 8
(непотрібне викреслити)

поверсі 24 поверхового будинку та складається з 2 кімнат житловою площею 37.3 кв.м, у тому числі:

1-а кімната 19.9 кв.м, 2-а кімната 17.4 кв.м, 3-я кімната _____ кв.м, 4-а кімната _____ кв.м,

кухні-їдальні площею 29.7 кв.м, санвузла площею 6.2;2.9 кв.м, ванної кімнати площею _____ кв.м,

коридору площею _____ кв.м, передпокою площею 16.2 кв.м, вбудованої шафи площею _____ кв.м,

веранди площею _____ кв.м, комори площею _____ кв.м.

2. Квартира ~~(кімната, жилий блок, секція)~~ обладнана балконом 30%, (терасою) _____ кв. м,
(непотрібне закреслити)

лоджією 50% 1.4 кв.м.

3. Загальна площа квартири ~~(кімнати, жилого блоку, секції)~~ 93.7 кв. м.
(непотрібне закреслити)

4. Висота приміщень 2.70 м.

5. Інвентаризаційна вартість ~~квартири (кімнати, жилого блоку, секції)~~ _____
(непотрібне закреслити)

грн.

6. Загальні відомості про будинок: серія проекту _____, матеріал
зовнішніх стін монол.-каркасні з заповненням цегл, матеріал перекриття з/б

7. Будинок підключено до телефонної мережі, об'єднаної диспетчерської системи та обладнано водо-
проводом (холодне, гаряче водопостачання), каналізацією, газопостачанням, опаленням _____
(вказати яким)
електроосвітленням, радіотрансляційною мережею, сміттєпроводом, ліфтами, замково-переговорними
пристроями (кодовими замками), телевізійною антеною колективного користування, кабельним телеба-
ченням, _____


(непотрібне закреслити)

ПЛАН КВАРТИРИ
(кімнати, жилого блоку, секції)
(непотрібне закреслити)

будинок № 45, вулиця (провулок, площа) Вишгородська
місто Київ

Масштаб 1:200

ПОВЕРХ 8 ЛІТЕР " А "

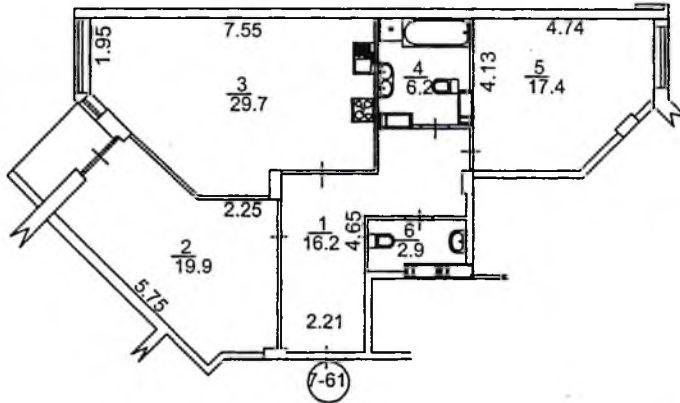

При проведенні технічної інвентаризації в квартирах відсутні оздоблювальні роботи, комунікаційні системи частково не зашиті, сантехобладнання не встановлене. Дверні блоки, крім входних, не встановлені.